



RZUT FUNDAMENTU

Chłodnica mieszanki gazowej

Skala 1 : 50

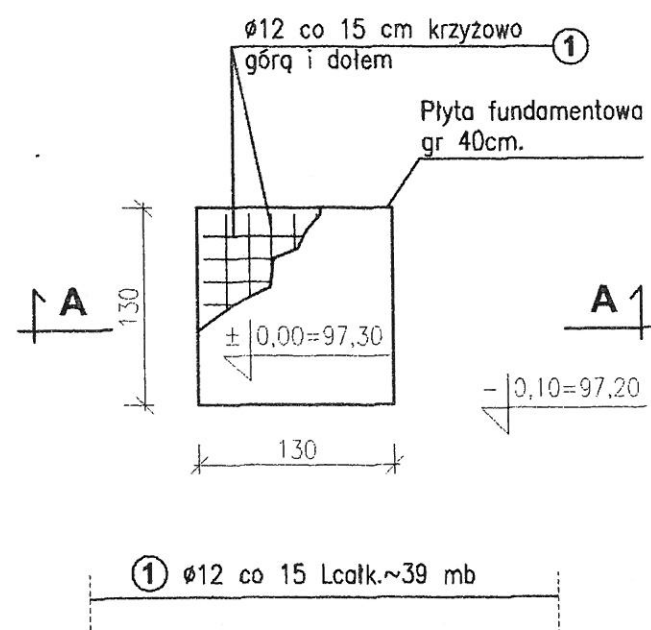

PRZEKRÓJ A - A

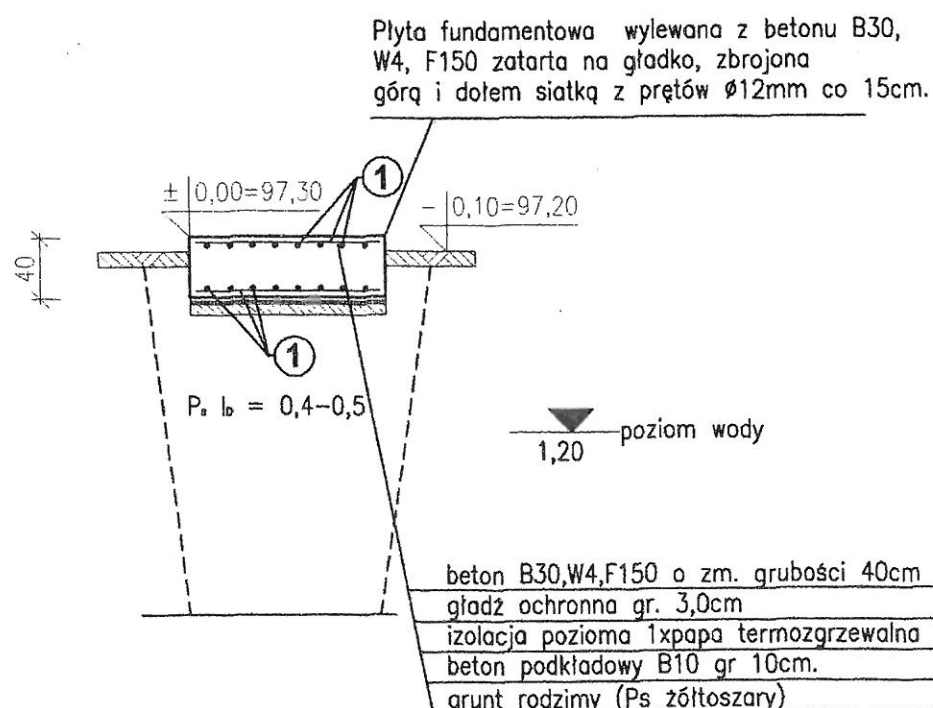

Uwagi:
- Projekt rozpatrywać łącznie z projektem technologicznym.
- Kotwienie wg wytycznych producenta chłodnic
(uwzględnić na etapie fundamentowania).

Poz.	Stal: A-IIIIN	Długość łączna (m)
1	12	39,04
Długość wg średnic (m)		39,04
Masa 1 m pręta (kg/m)		0,89
Ogółem (kg)		34,75

Zofia Bułacińska
upr. Wz. 333/90
Inspektor nadzoru
Konstrukcje Budowlane

STAL ZBROJENIOWA: AIIIIN (RB500)
BETON: B30
OTULINA: 40 cm

Projekt powykonawczy

Nazwa i adres obiektu budowlanego:

ROZBUDOWA OCZYSZCZALNI
ŚCIEKÓW I MODERNIZACJA
POMPOWNI GRYCZANA
W WOŁOMINIE

= ECON =
mgr. inż. Marek Michalczyk
25-237 Kielce
ul. Gen. T. Klimeckiego 10
tel/fax (041) 361-92-16

	Imię i nazwisko	Nr. uprawnień	Data	Podpis	Stadium:	Nr rys:
Projektował:	inż. M. Grzybek	GP-II-63/69/75	03.2009		Projekt wykonawczy	23
Opracował:			03.2009			
Sprawdził:	mgr inż. Nay Van Hoang	199/86	03.2009		Branża:	Skala:
					Konstrukcja	1:50

Przedmiot rysunku: CHŁODNICA MIESZANKI GAZOWEJ

OBIEKT NR. 37