

m. Majdan, gm. Wołomin
ul. Racławicka DG 431910W

**Projekt organizacji ruchu
na czas budowy sieci kanalizacji sanitarnej.**

Skala 1:500

WARUNKI WPROWADZENIA ORGANIZACJI RUCHU:

1) Jednostka wprowadzająca organizację ruchu zawiadamia organ zarządzający ruchem, zarząd drogi oraz właściwego komendanta Policji o terminie jej wprowadzenia co najmniej na 7 dni przed dniem wprowadzenia organizacji ruchu.

2) Do wprowadzenia niniejszej organizacji należy zastosować znaki:

PIONOWE:

Grupa wielkości: ~~mini / male / średnie / duże; (A-7, B-20 - średnie)~~

Typ folii: ~~odblaskowej;~~

■ znaki obok jezdni: ~~4-2 / folia przyróżniowa; (A-7, B-2, B-20, D-6, D-6a, D-6b - 2);~~

■ znaki nad jezdnią - ~~2;~~

POZIOME:

~~ciemnowarstwowe / grubowarstwowe / dostosowane do istniejącego /
tymczasowe taśmy odblaskowe barwy żółtej~~

STAROSTA WOŁOMIŃSKI
ul. Prądzyńskiego 3, 05-200 Wołomin
zatwierdza **CZASOWA** organizację ruchu

nr ew.
WDP.7121.1. **3 6 4 , 2 0 2 5**

w całości / w części
~~bez zmian / ze zmianami naniesionymi kolorem czerwonym /~~
z poniższymi uwagami
Termin wprowadzenia organizacji ruchu: do **2026-06-30**
Data i podpis

11-06-2025

Z up. Starosty Wołomińskiego
Martyna Jedli
STARSZY INSPEKTOR

*Należy wprowadzić regule kierowanie
ruchem, bezwzględnie dla
etapów 3, 4, 5, 6, 7, 8, 10*

Jolanta Szulc
05-200 Wołomin, Warszawska 14 m 7
tel. 602 467 340
e-mail: projektyszulcjolanta@gmail.com



OPIS TECHNICZNY

1. Cel i zakres opracowania:

Celem opracowania jest zabezpieczenie i oznakowanie robót związanych z budową sieci kanalizacji sanitarnej w ul. Raławickiej, Majdan gm. Wołomin.

2. Materiały do opracowania:

Projekt organizacji ruchu został opracowany w oparciu o następujące materiały i obowiązujące przepisy.

- Inwentaryzację istniejącego oznakowania pionowego i poziomego
- Ustawę z dnia 20 czerwca 1997 „Prawo o ruchu drogowym”
- Rozporządzenie Ministra Infrastruktury z dnia 24 czerwca 2022r w sprawie przepisów techniczno budowlanych dotyczących dróg publicznych.
- Rozporządzenie Ministra Infrastruktury i Budownictwa z dnia 18 luty 2016
- Rozporządzenie Ministra Infrastruktury z dnia 26 listopada 2019 r w sprawie szczegółowych warunków technicznych dla znaków i sygnałów drogowych oraz urządzeń bezpieczeństwa ruchu drogowego i warunków ich umieszczania na drogach.
- Obwieszczenie Ministra Infrastruktury oraz Ministra Spraw Wewnętrznych i Administracji z dnia 31 października 2019 r w sprawie ogłoszenia jednolitego tekstu rozporządzenia Ministrów Infrastruktury oraz Spraw Wewnętrznych i Administracji w sprawie znaków i sygnałów drogowych .
- Ustawa z dnia 21 marca 1985 r o drogach publicznych.

3. Stan istniejący:

Ulica Raławicka w m. Majdan zaliczana jest do kategorii dróg gminnych o numerze 431910W, zlokalizowana jest w obszarze zabudowanym. Droga jednojezdniowa, dwukierunkowa z obustronnym poboczem gruntowym.

Jest to droga bez przejazdu o bardzo zniszczonej nawierzchni, stanowi dojazd do prywatnych posesji.

Ruch pieszcy odbywa się po jezdni ze względu na nierówne i wąskie pobocze.

Ul. Mińska to droga powiatowa Nr 4314W, jednojezdniowa dwukierunkowa.

4. Projekt organizacji ruchu:

Określa zakres i sposób oznakowania prowadzonych robót. Planowane roboty obejmują budowę sieci kanalizacji sanitarnej, prowadzone będą w dziesięciu etapach robót wykopem otwartym.

Etap I – zawężenie jezdni, ruch pojazdów wahadłowy samoczynny pasem szer. 2,75m.

Etap II – zawężenie jezdni, ruch pojazdów wahadłowy samoczynny pasem szer. 2,75m.

Etap III – zawężenie jezdni, ruch pojazdów wahadłowy samoczynny pasem szer. 2,75m.

Etap IV, V, VI i VII – jw.

Etap VIII – budowa w obszarze projektowanej przepompowni, zawężenie jezdni, ruch pojazdów wahadłowy samoczynny pasem szerokości 2,75m.

Etap IX i X – wykop otwarty, zawężenie jezdni do 2,57m, ruch pojazdów wahadłowy samoczynny.

Wykonawca zapewni dojazd i dojazd do posesji ul. Raławickiej i bocznych wlotów ulic gruntowych.

Do oznakowania czasowych zmian organizacji ruchu należy użyć znaków drogowych dużych folia typ 2 dla ul. Mińskiej DP 4314W oraz znaków średnich folia typ 2 dla ul. Raławickiej.

Istniejące oznakowanie poziome pozostaje bez zmian

W czasie prowadzonych robót występować będą zagrożenia (spadek poziomu swobody ruchu na odcinku robót drogowych) i utrudnienia (zawężenie jezdni, wprowadzenie ruchu wahadłowego), które mogą zaistnieć w trakcie wdrażania czasowej organizacji ruchu jak i w czasie trwania robót.

Zwiększy się ryzyko kolizji drogowych i pieszych.

Po zakończeniu robót wykonawca przywróci stan pierwotny pasa drogowego.


Przewidywany termin wprowadzenia czasowej organizacji ruchu II kw. 25

Przywrócenie istniejącej stałej organizacji ruchu II - III kw. 25




Plan orientacyjny

skala 1:25000

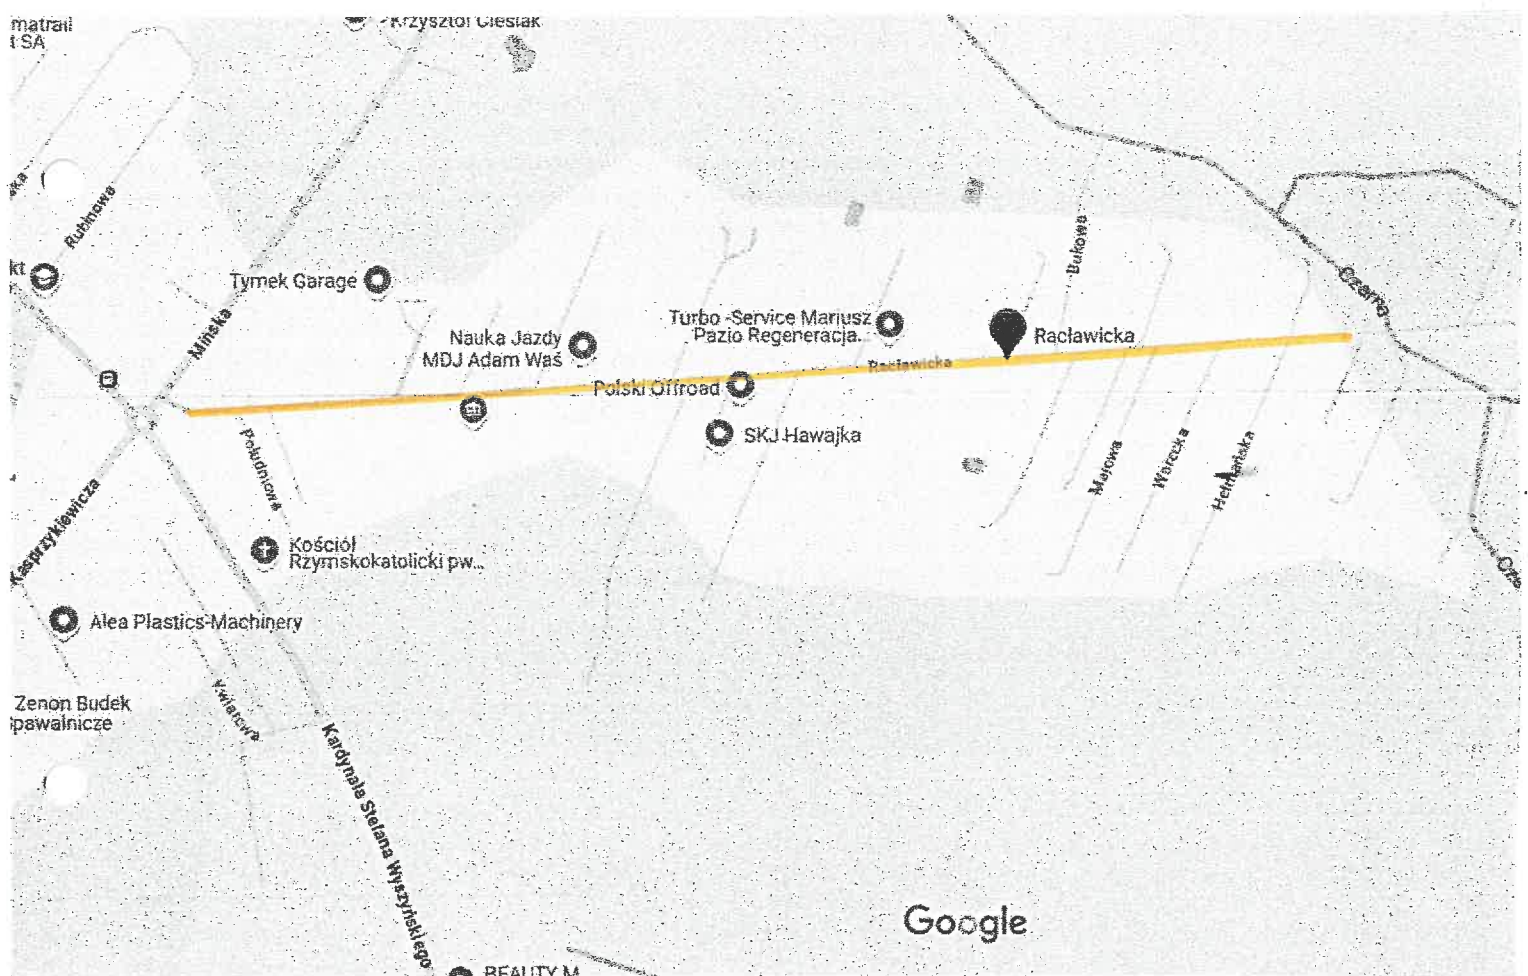


m. MAJDAN gm. WOŁOMIN

SKALA 1:500

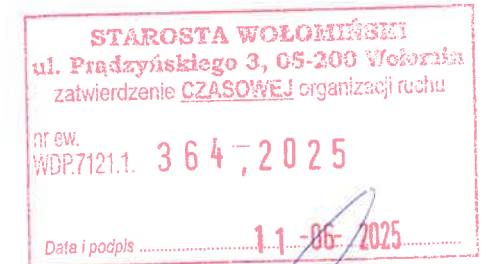

Z up. Starosty Wołomińskiego

STARSZY INSPEKTOR

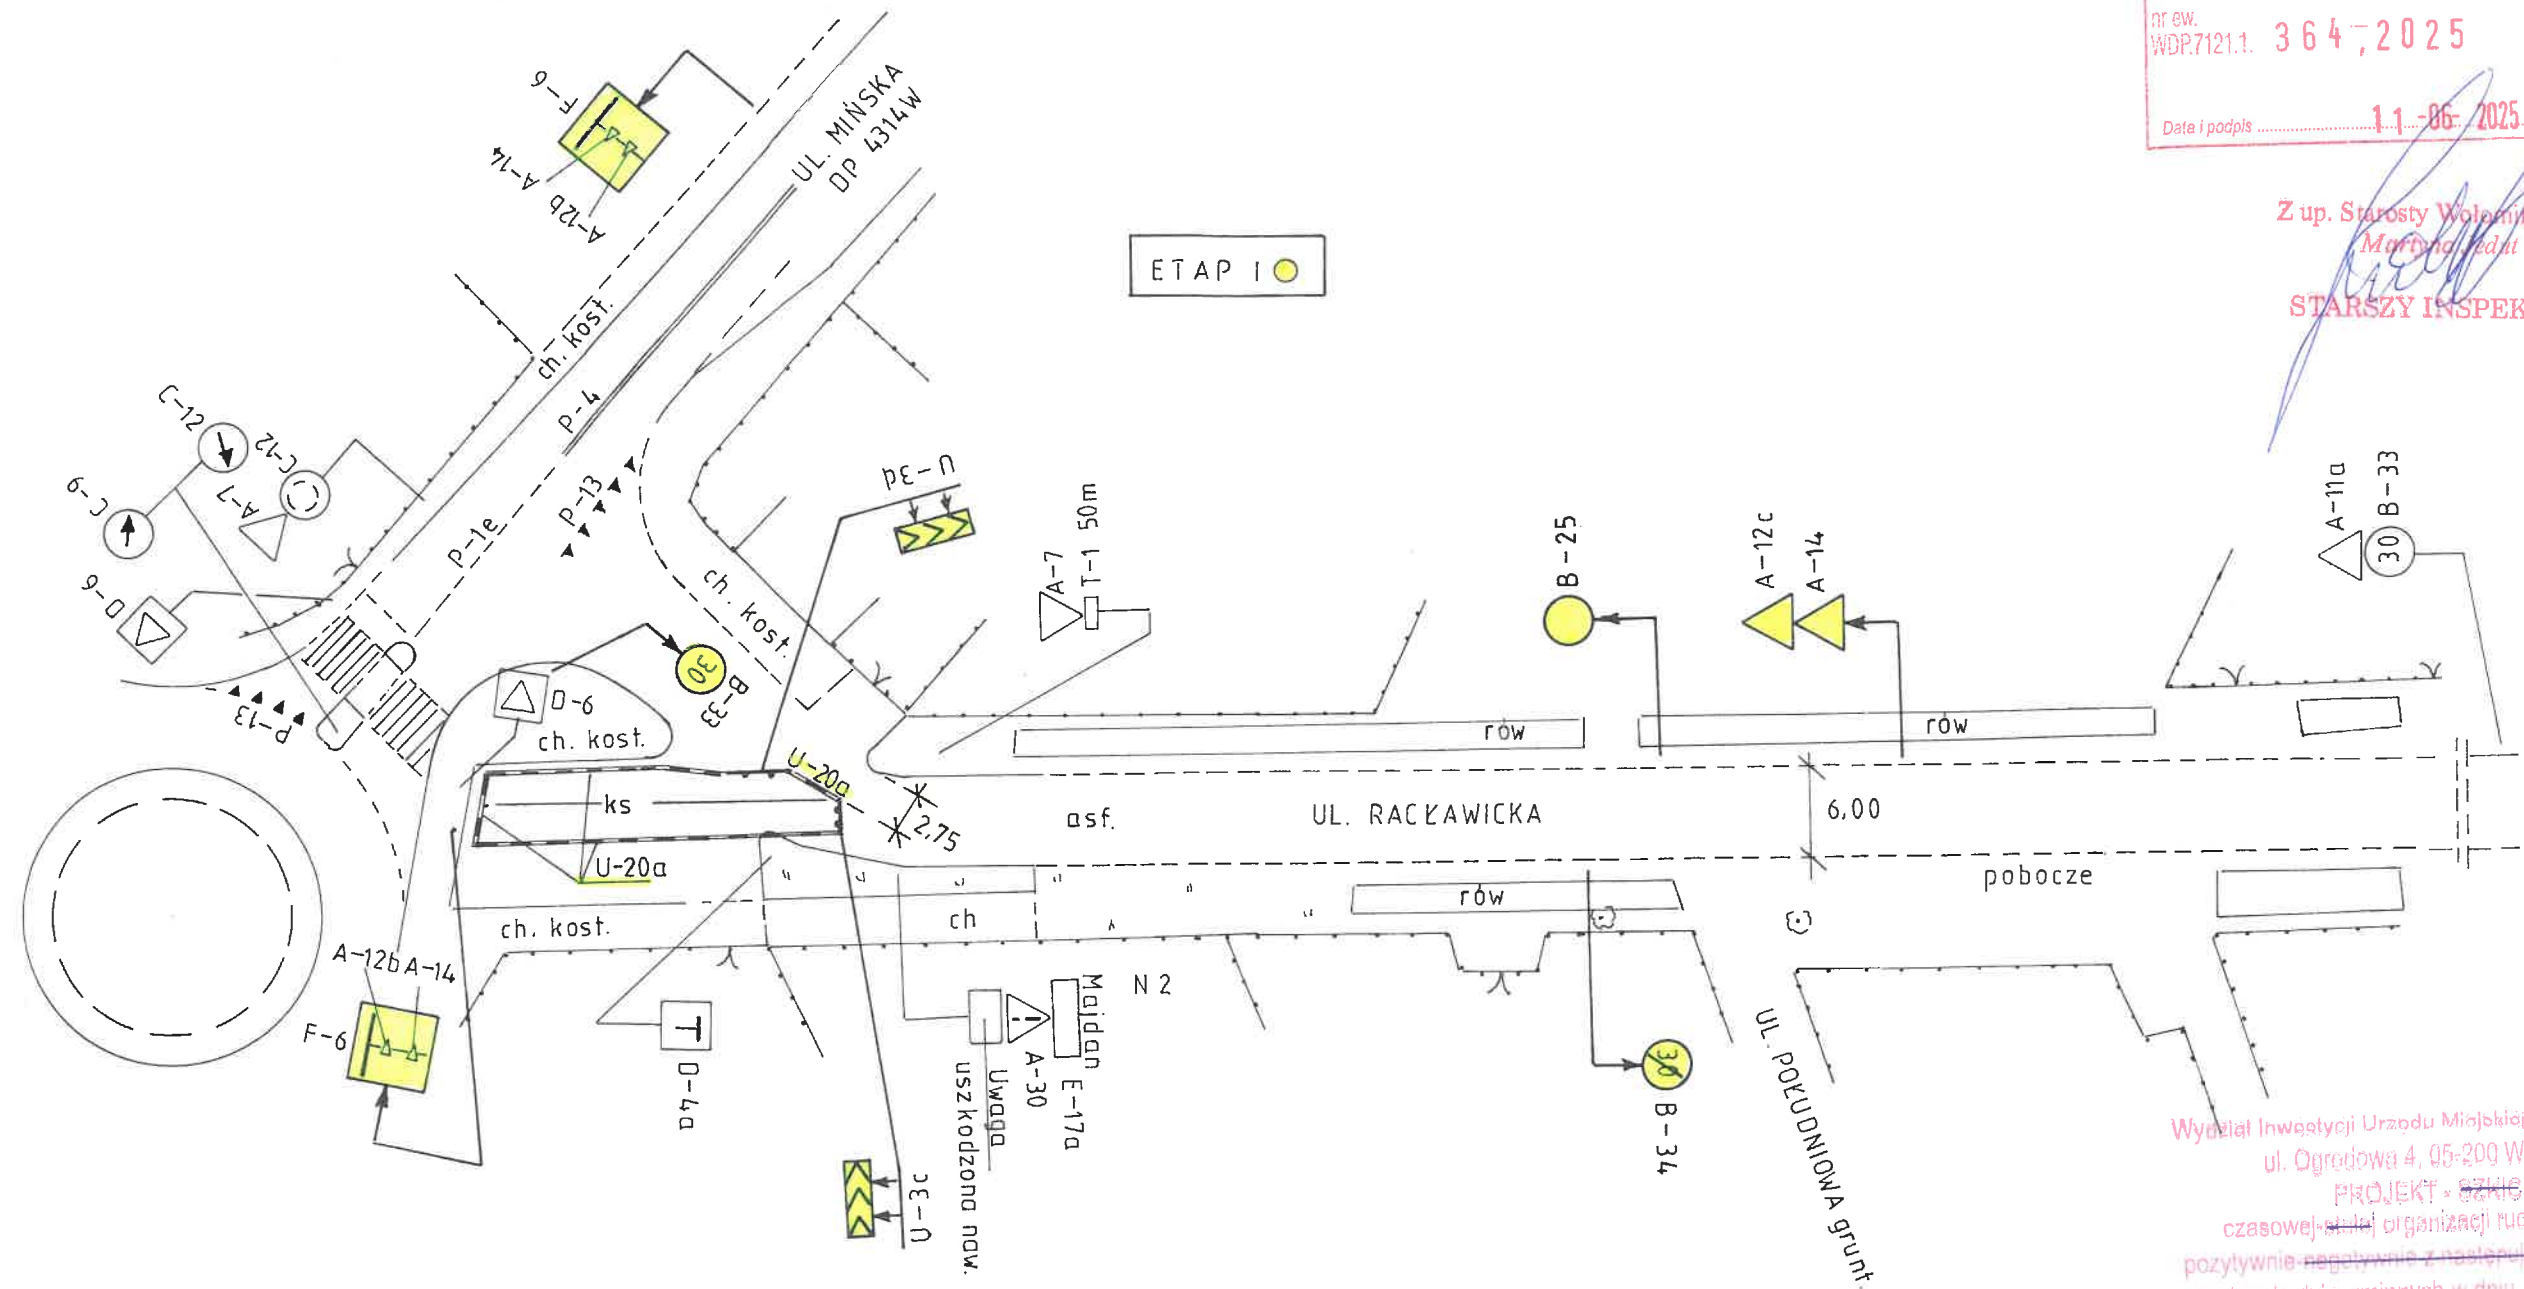

Uwaga!

- wykonawca zapewni dojście i dojazd do posesji

OZNACZENIA

-  -znak drogowy istniejący
-  -znak drogowy projektowany
-  -istn. oznakowanie poziome pozostaje bez zmian

Wydział Inwestycji Urzędu Miejskiego w Wołominie
ul. Ogrodowa 4, 05-200 Wołomin
PROJEKT - SZKIC
czasowej organizacji ruchu opiniuje
pozytywnie, negatywnie z zastrzeżeniami uwagami
w zakresie dróg gminnych w dniu 22-05-2025

Z up. Burmistrza

Marcin Młynarski

m. MAJDAN gm. WOŁOMIN


SKALA 1:500

Wydział Inwestycji Urzędu Miejskiego w Wołominie
ul. Ogrodowa 4, 05-200 Wołomin
PROJEKT - SZKIC
czasowej-stalej organizacji ruchu opiniuję
pozytywnie-negatywnie z następującymi uwagami
w zakresie dróg gminnych w dniu 22-05-2025

Z up. Burmistrza
Marcin Majnarski

STAROSTA WOŁOMIŃSKI
ul. Prądyński 3, 05-200 Wołomin
zatwierdzenie CZASOWEJ organizacji ruchu
nr ew. WDP.7121.1. 364, 2025
11-06-2025
Data i podpis

Z up. Starosty Wołomińskiego
Martyna Jędrzej
STARSZY INSPEKTOR

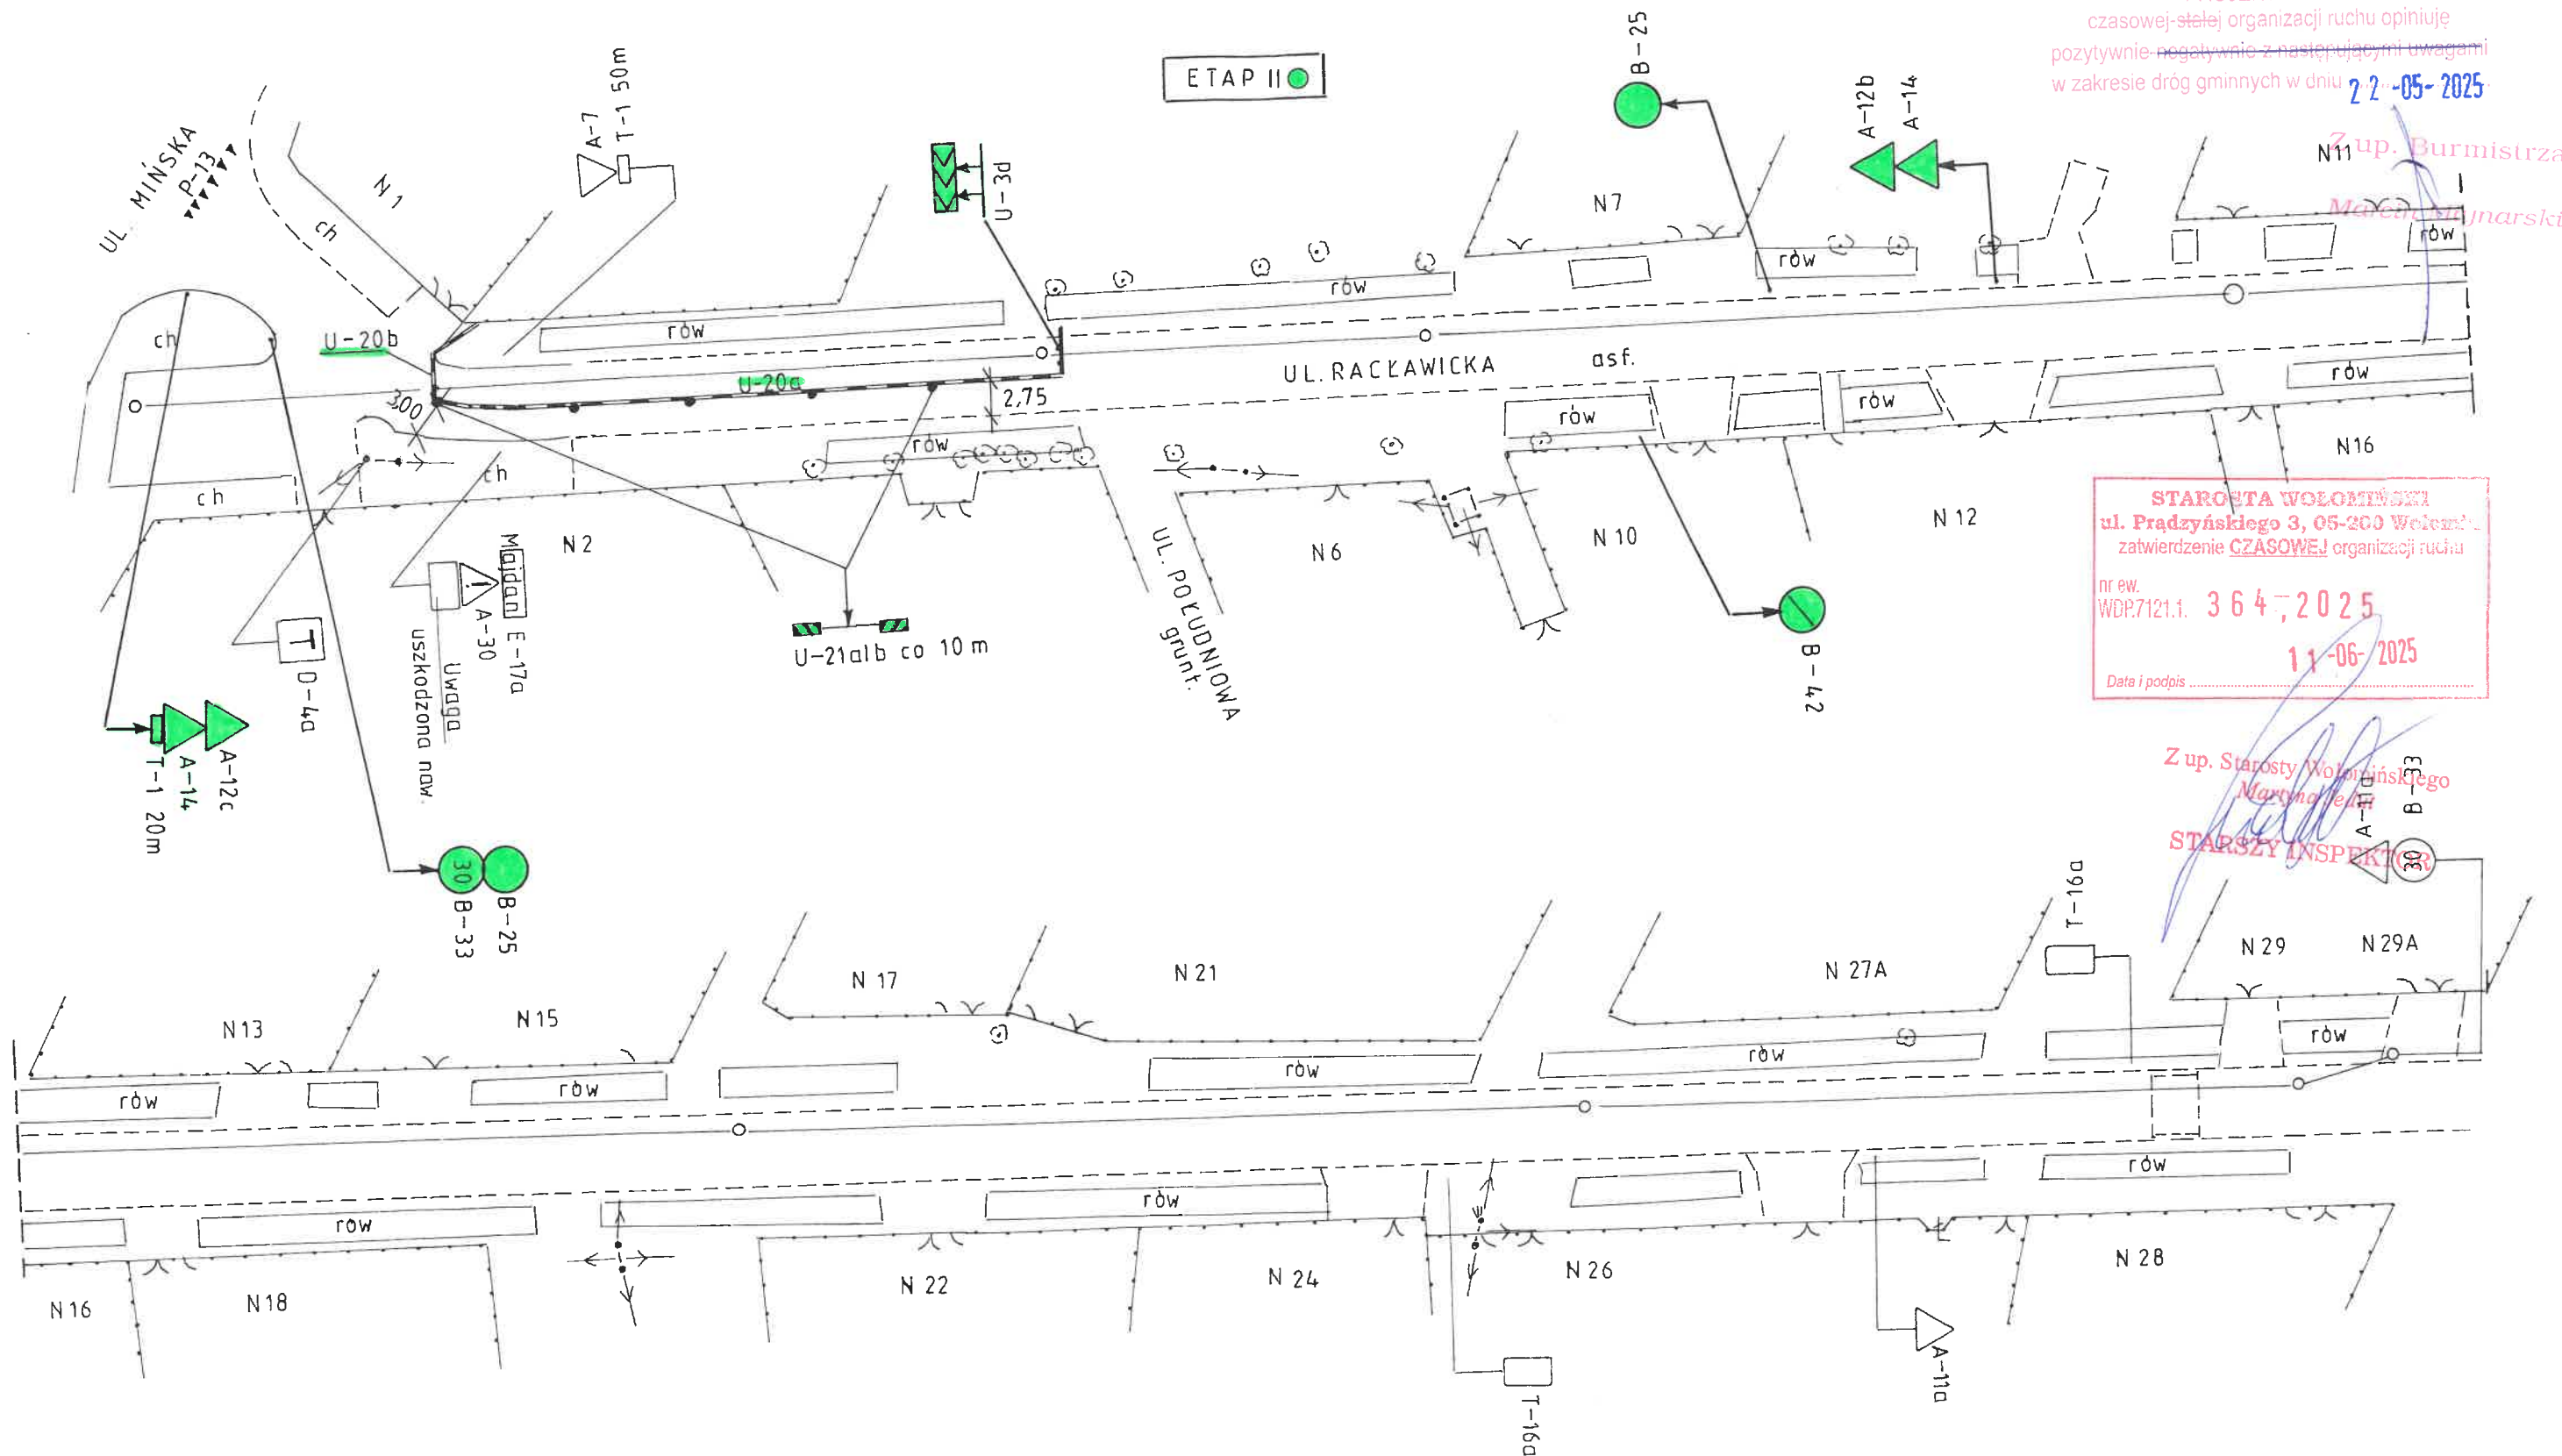

UWAGA !
Projektowany znak A-30 z tabl. „Piesi” pozostawić do czasu zakończenia robót.

m. MAJDAN gm. WOKŁOMIN


SKALA 1:500

Wydział Inwestycji Urzędu Miejskiego w Wołominie
ul. Ogrodowa 4, 05-200 Wołomin
PROJEKT - SZKIC
czasowej organizacji ruchu opiniuję
pozytywnie - negatywnie z następującymi uwagami
w zakresie dróg gminnych w dniu 22-05-2025

Z up. Burmistrza
Marek Mlynarski

STAROSTA WOŁOMIŃSKI
zatwierdzenie CZASOWEJ organizacji ruchu
nr ew. WDP.7121.1. 364,2025
11-06-2025
Data i podpis


Z up. Starosty Wołomińskiego

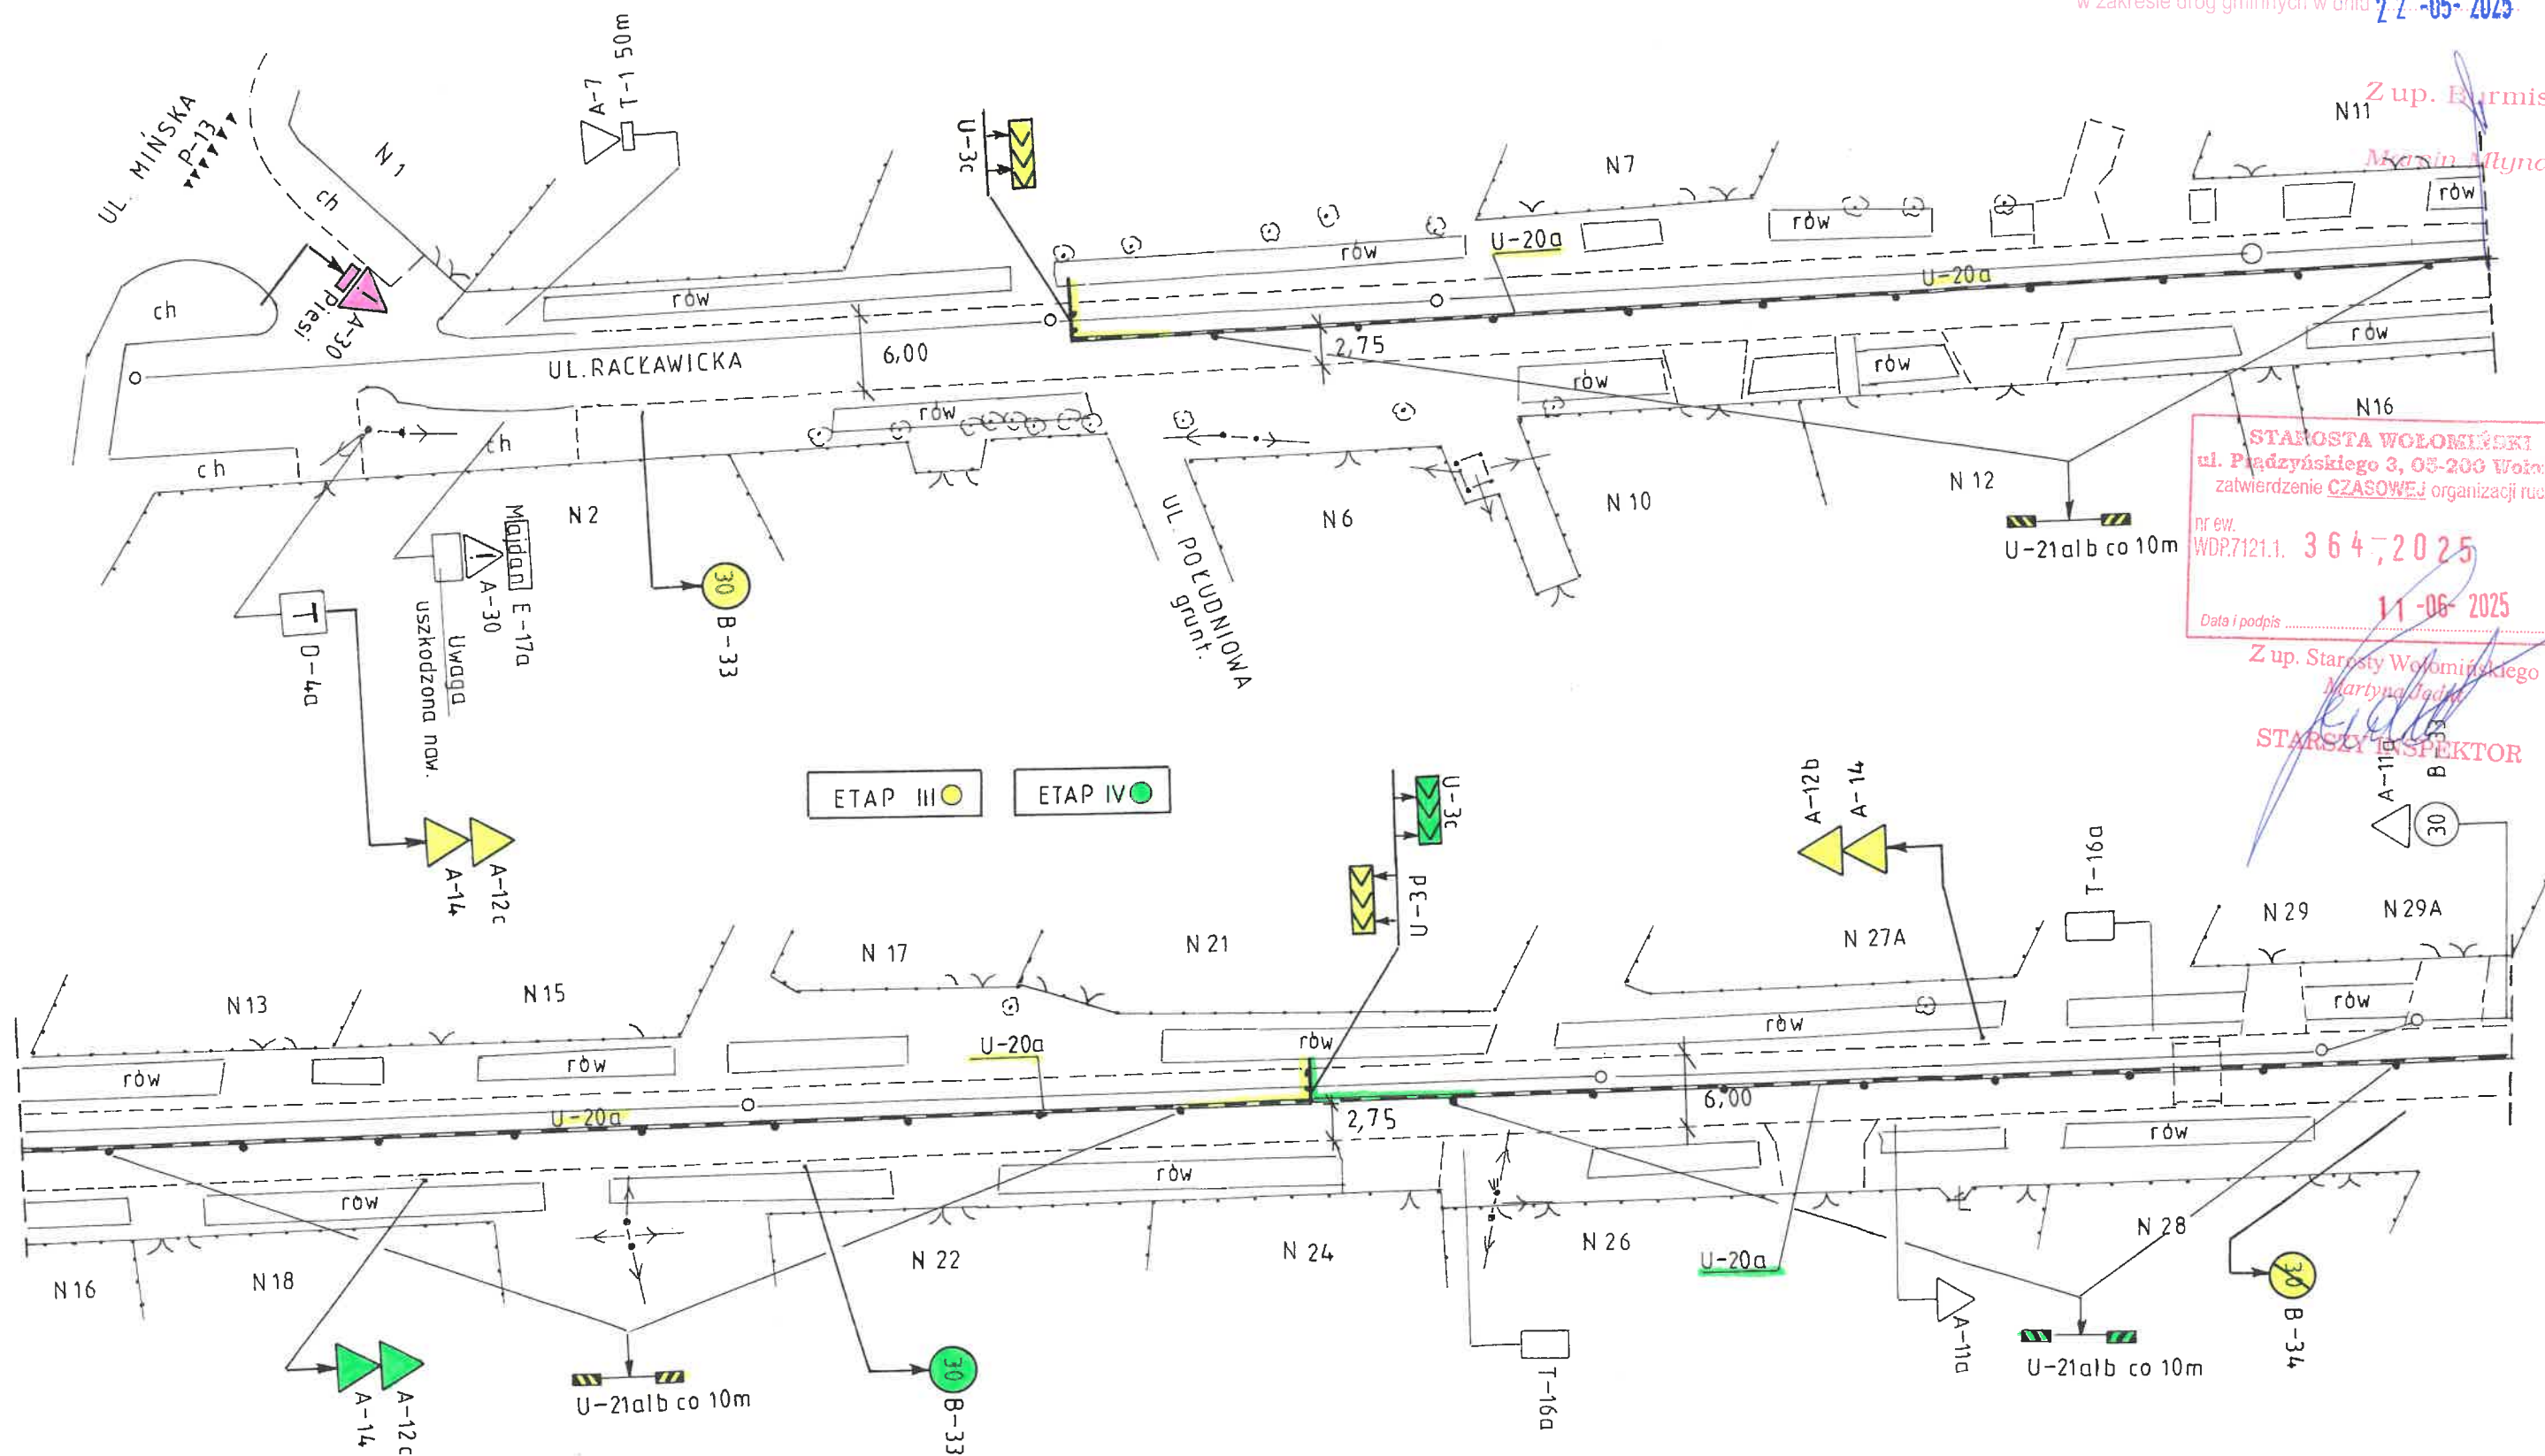

m. MAJDAN gm. WOŁOMIN

SKALA 1:500

ETAP IV

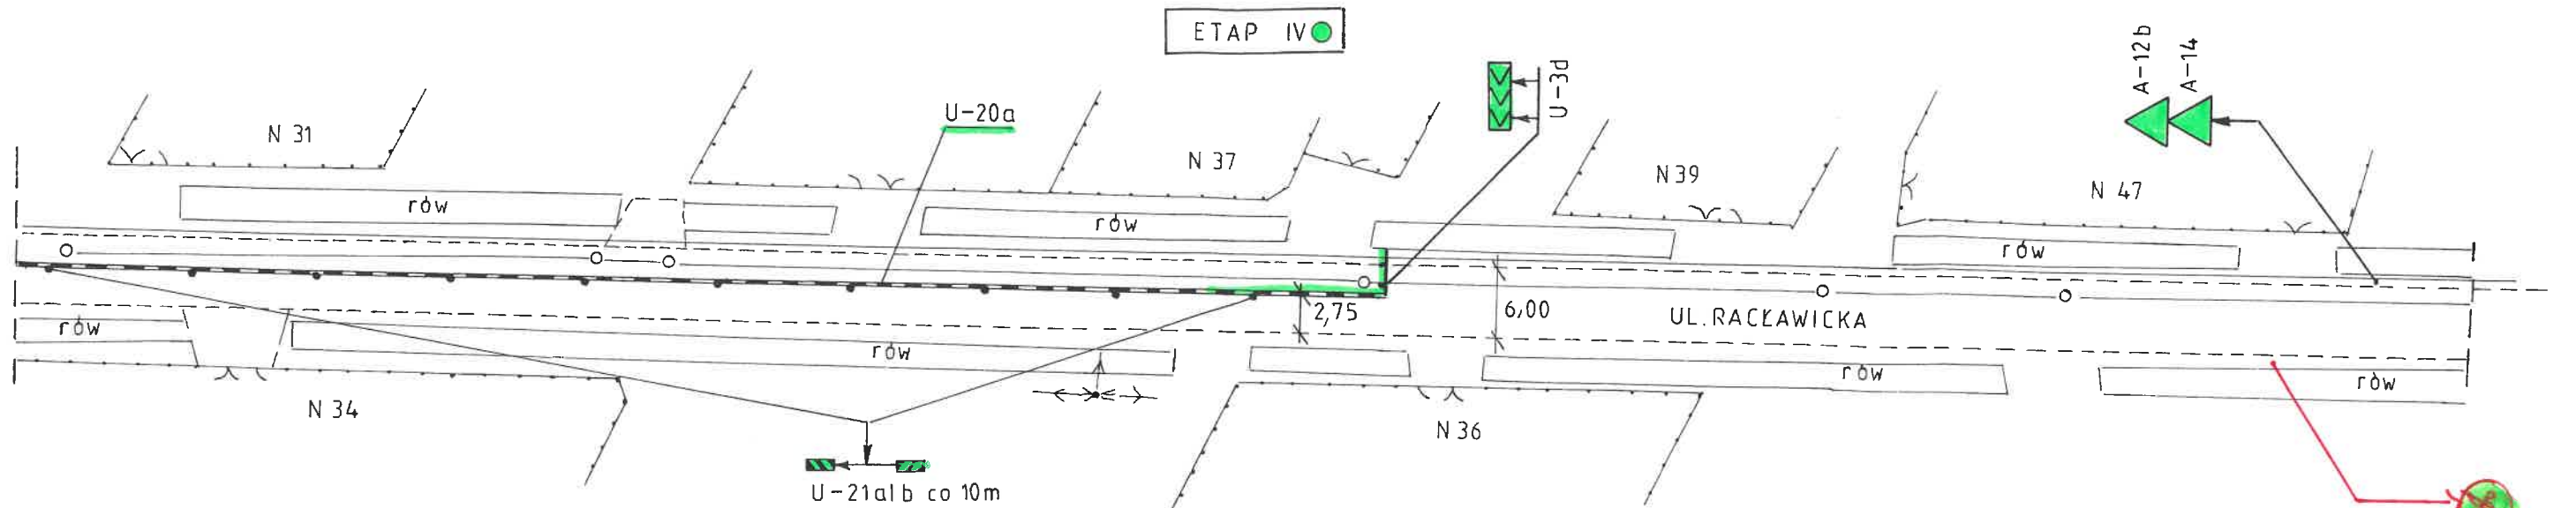

Wydział Inwestycji Urzędu Miejskiego w Wołominie
ul. Ogrodowa 4, 05-200 Wołomin
PROJEKT - SZKIC
czasowej stałej organizacji ruchu opiniuję
pozytywnie - zgodnie z następującymi uwagami
w zakresie dróg gminnych w dniu 22-05-2025

Z up. Burmistrza
Marcin Młynarski

STAROSTA WOŁOMIŃSKI
ul. Prądyńskiego 3, 05-200 Wołomin
zatwierdzenie CZASOWEJ organizacji ruchu
nr ew. WDP.7121.1. 364, 2025
11-06-2025
Data i podpis


Z up. Starosty Wołomińskiego
Marek Jedut
STARSZY INSPEKTOR

RYS. NR 4


m. MAJDAN gm. WOLOMIN

SKALA 1:500

Wydział Inwestycji Urzędu Miejskiego w Wołominie
ul. Ogrodowa 4, 05-200 Wołomin
PROJEKT - SZKIC
czasowej organizacji ruchu opiniuje
pozytywnie - negatywnie z następującymi uwagami
w zakresie dróg gminnych w dniu 22-05-2025

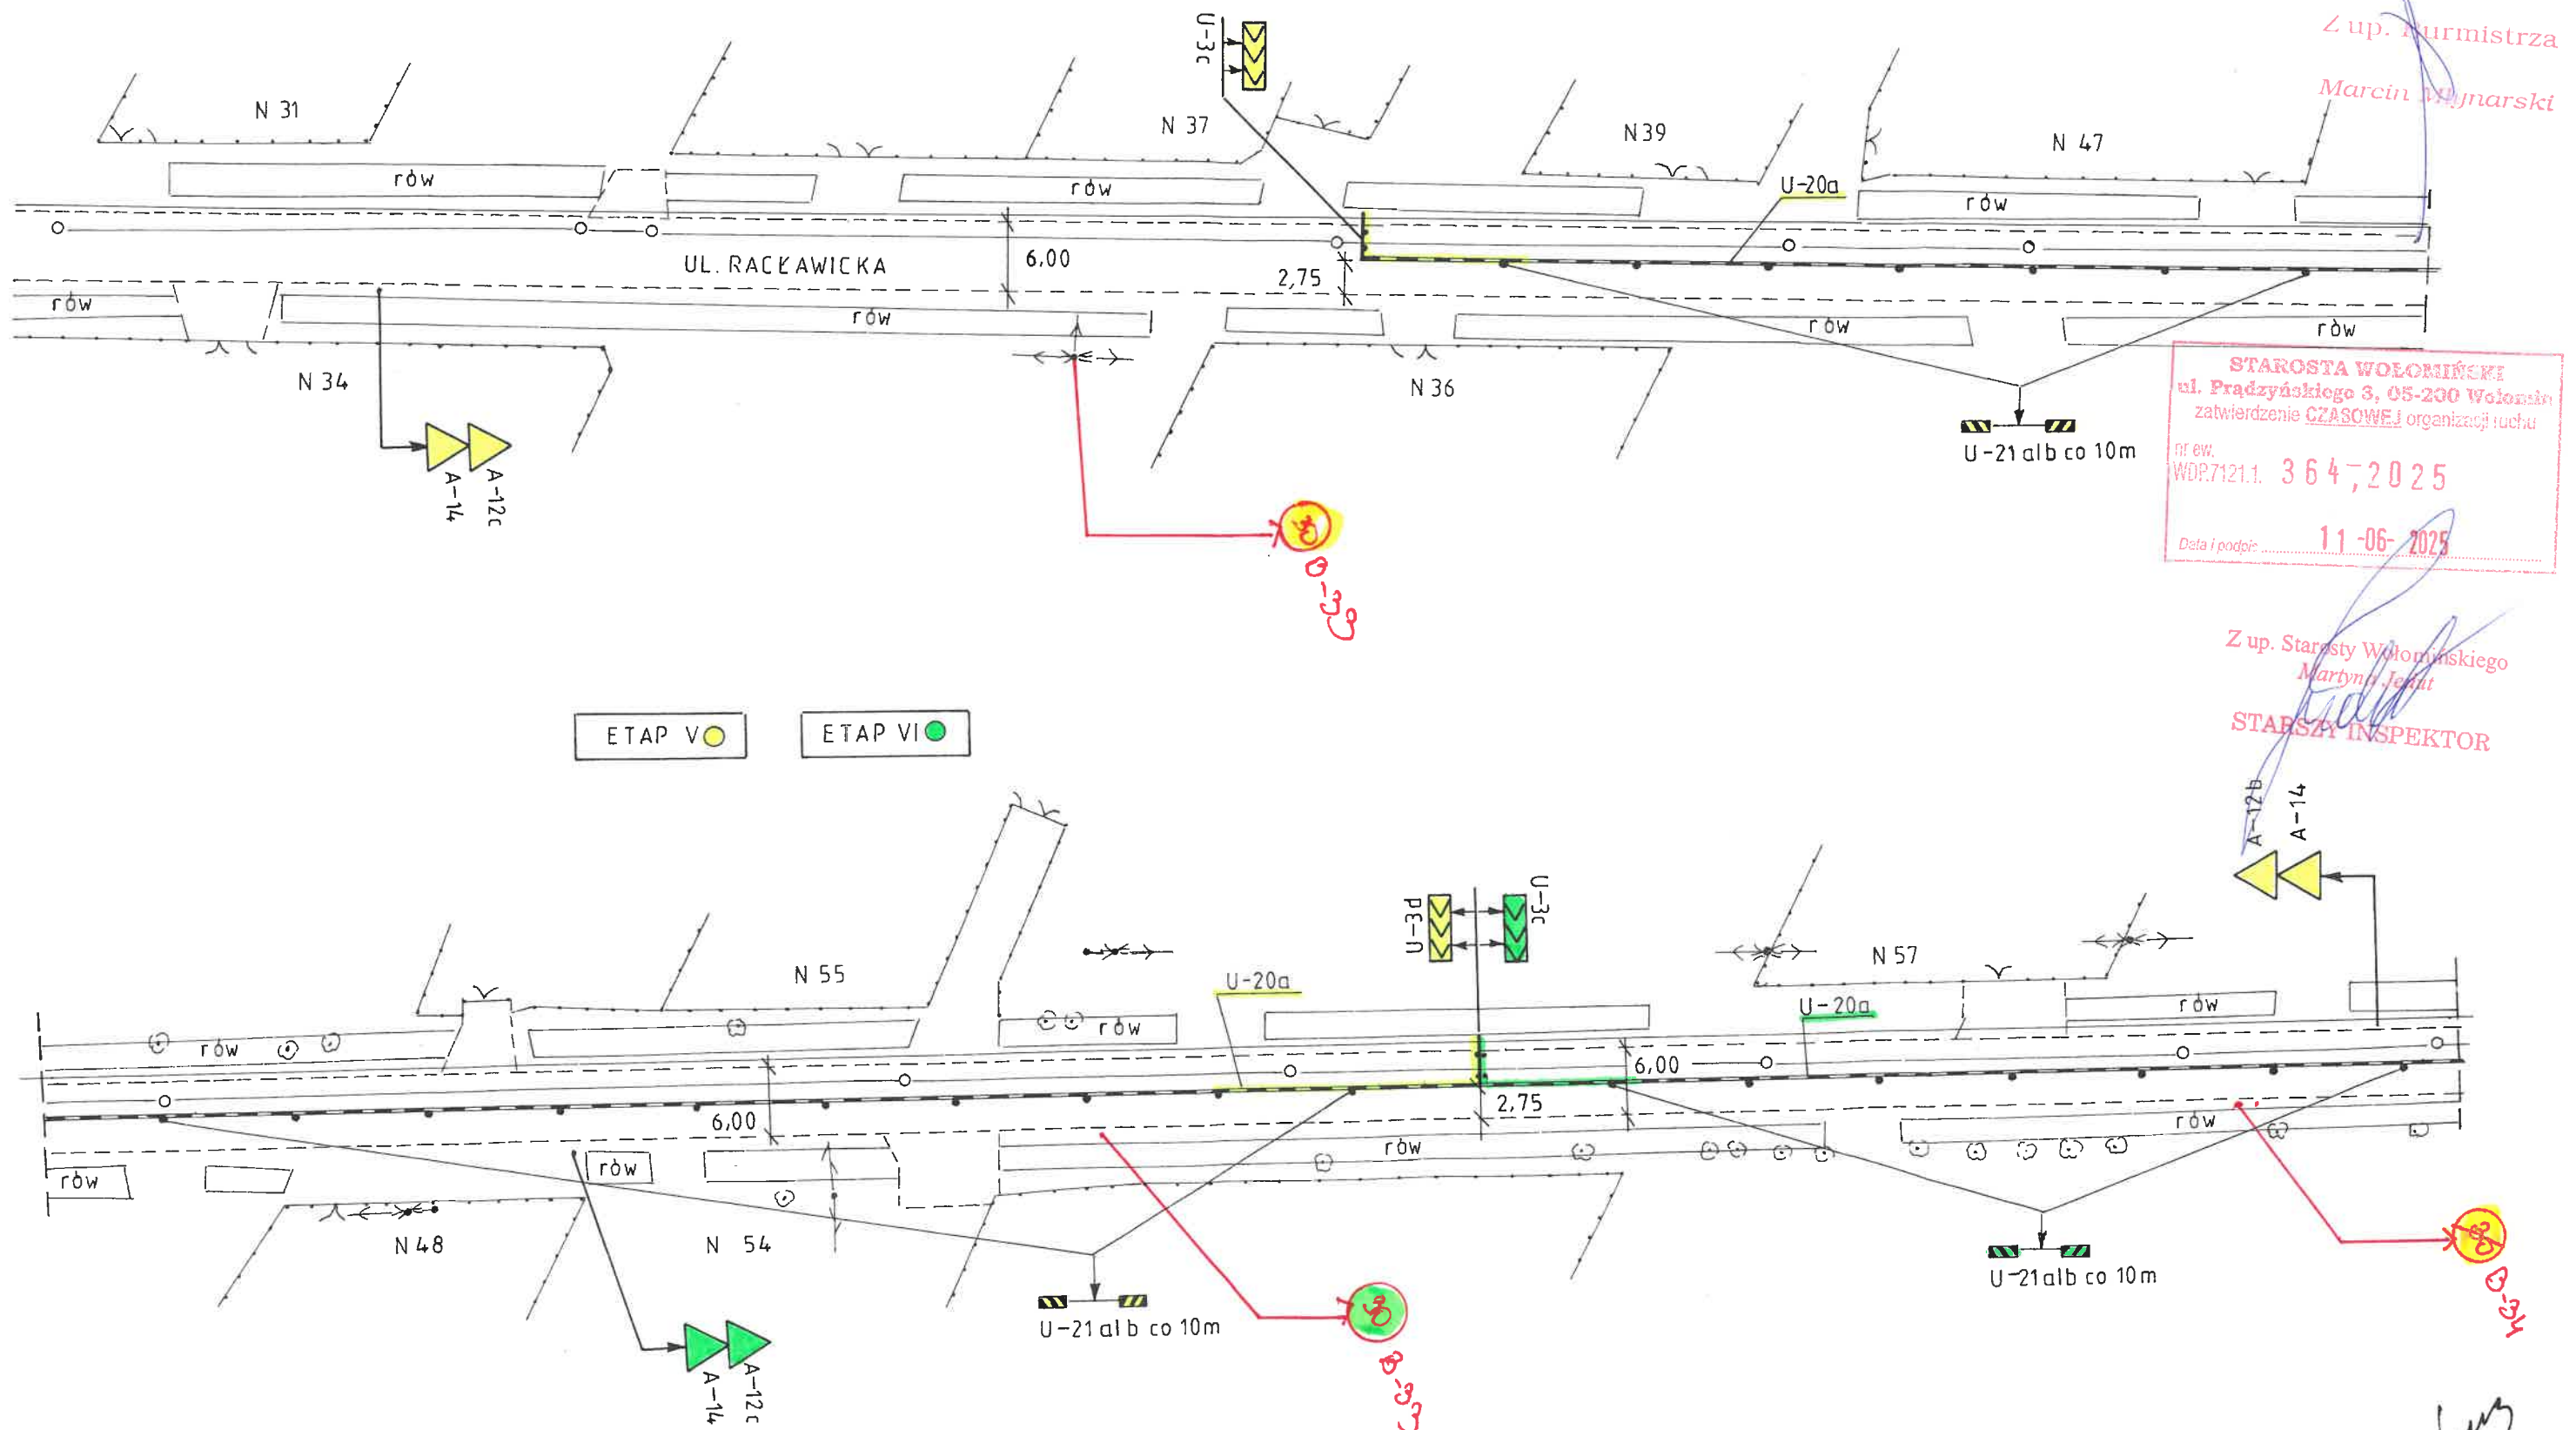

RYS. NR 5

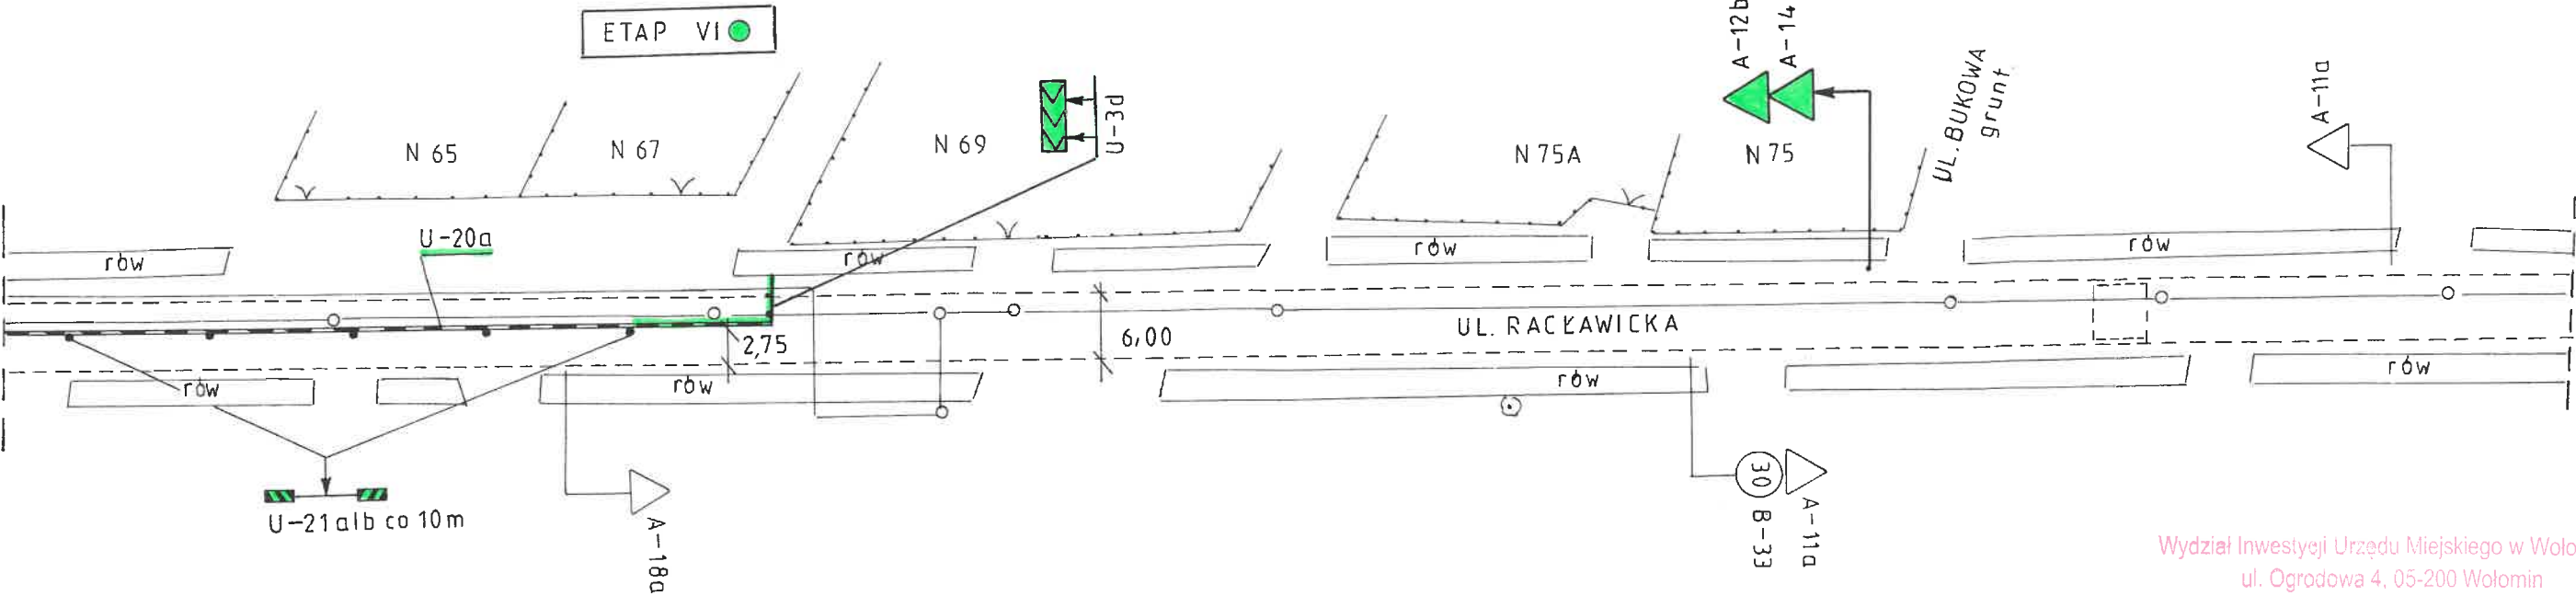


Wydział Inwestycji Urzędu Miejskiego w Wołominie
ul. Ogrodowa 4, 05-200 Wołomin
PROJEKT - SZKIC
czasowej stałej organizacji ruchu opiniuję
pozytywnie ~~negatywnie~~ z następującymi uwagami
w zakresie dróg gminnych w dniu 22-05-2025

Z up. Burmistrza
Marcin Młynarski

STAROSTA WOŁOMIŃSKI
ul. Prądyński 3, 05-200 Wołomin
zatwierdzenie CZASOWEJ organizacji ruchu
nr ew.
WDP7121.1. 364,2025
11-06-2025
Data i podpis

Z up. Starosty Wołomińskiego
Marek Jedut
STARSZY INSPEKTOR

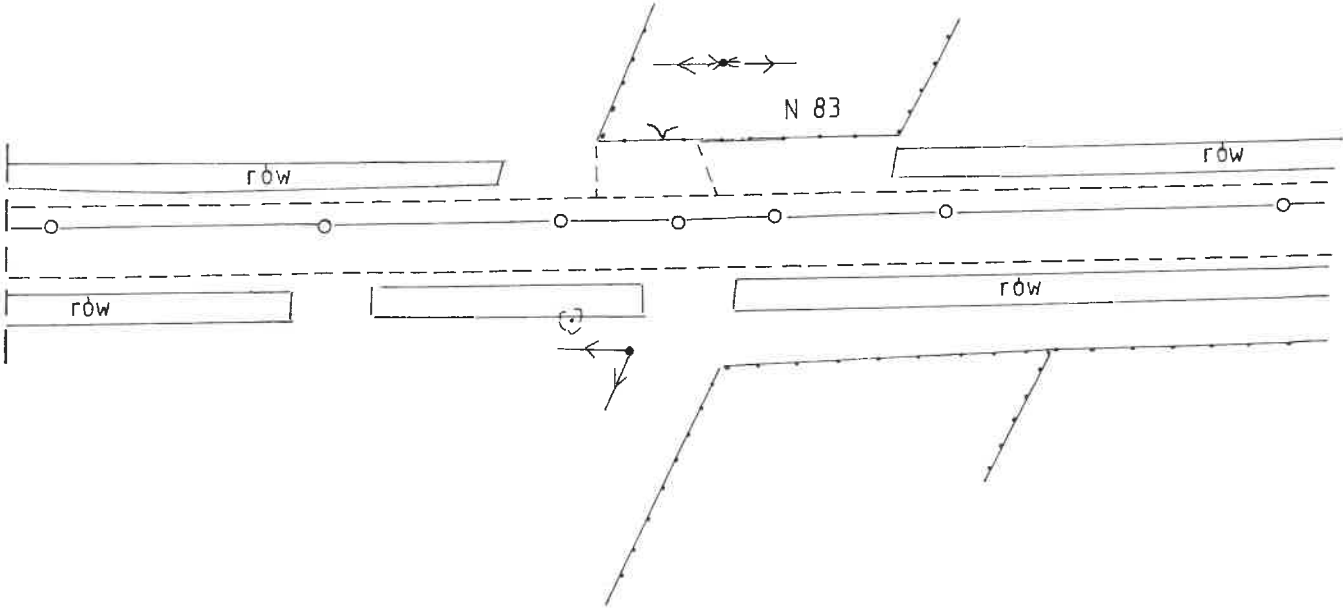


m. MAJDAN gm. WOKOMIN

SKALA 1:500

UWAGA !

Ulica Racławicka jest drogą bez przejazdu, ulice boczne gruntowe stanowią dojazd do posesji.
Wykonawca zapewni obsługę komunikacyjną wszystkich ulic bocznych gruntowych.

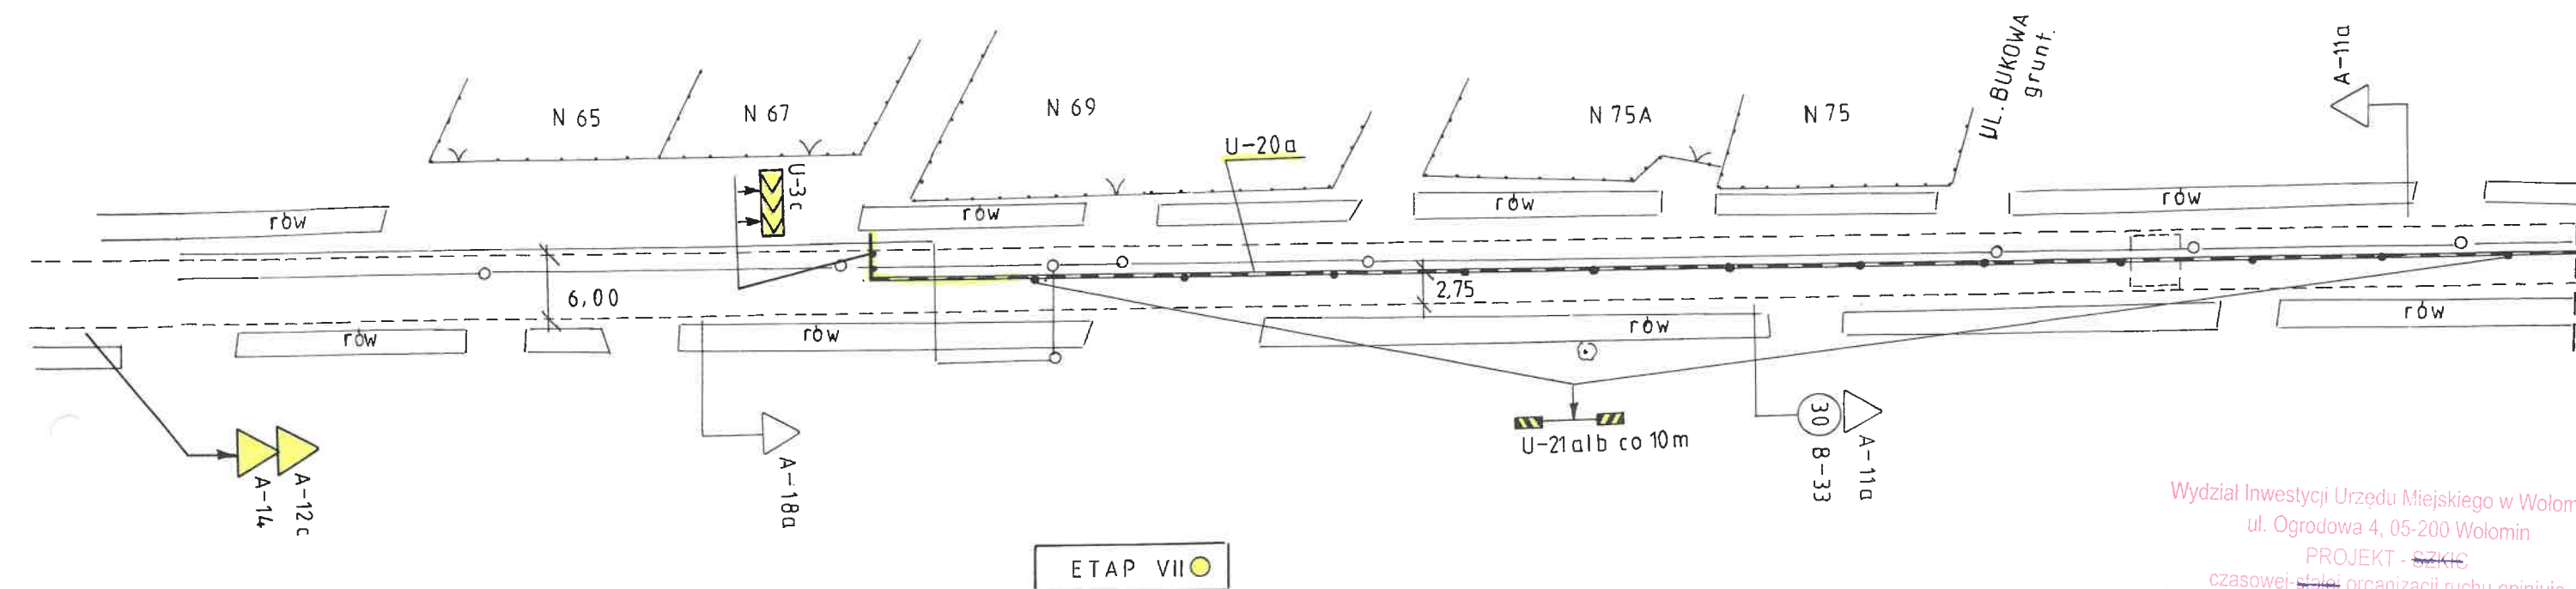

Wydział Inwestycji Urzędu Miejskiego w Wołominie
ul. Ogrodowa 4, 05-200 Wołomin
PROJEKT - SZKIC
czasowej organizacji ruchu opiniuje
pozytywnie z następującymi uwagami
w zakresie dróg gminnych w dniu **22-05-2025**

Z up. Burmistrza
Marcin Majarski


STAROSTA WOŁOMIŃSKI
ul. Prądyńskiego 3, 05-200 Wołomin
zatwierdzenie CZASOWEJ organizacji ruchu
nr ew. WDP.7121.1. **3 64,2025**
11-06-2025
Data i podpis

Z up. Starosty Wołomińskiego
Maryna Jędrzej
STARSZY INSPEKTOR

RYS. NR 7

m. MAJDAN gm. WOŁOMIN

SKALA 1:500

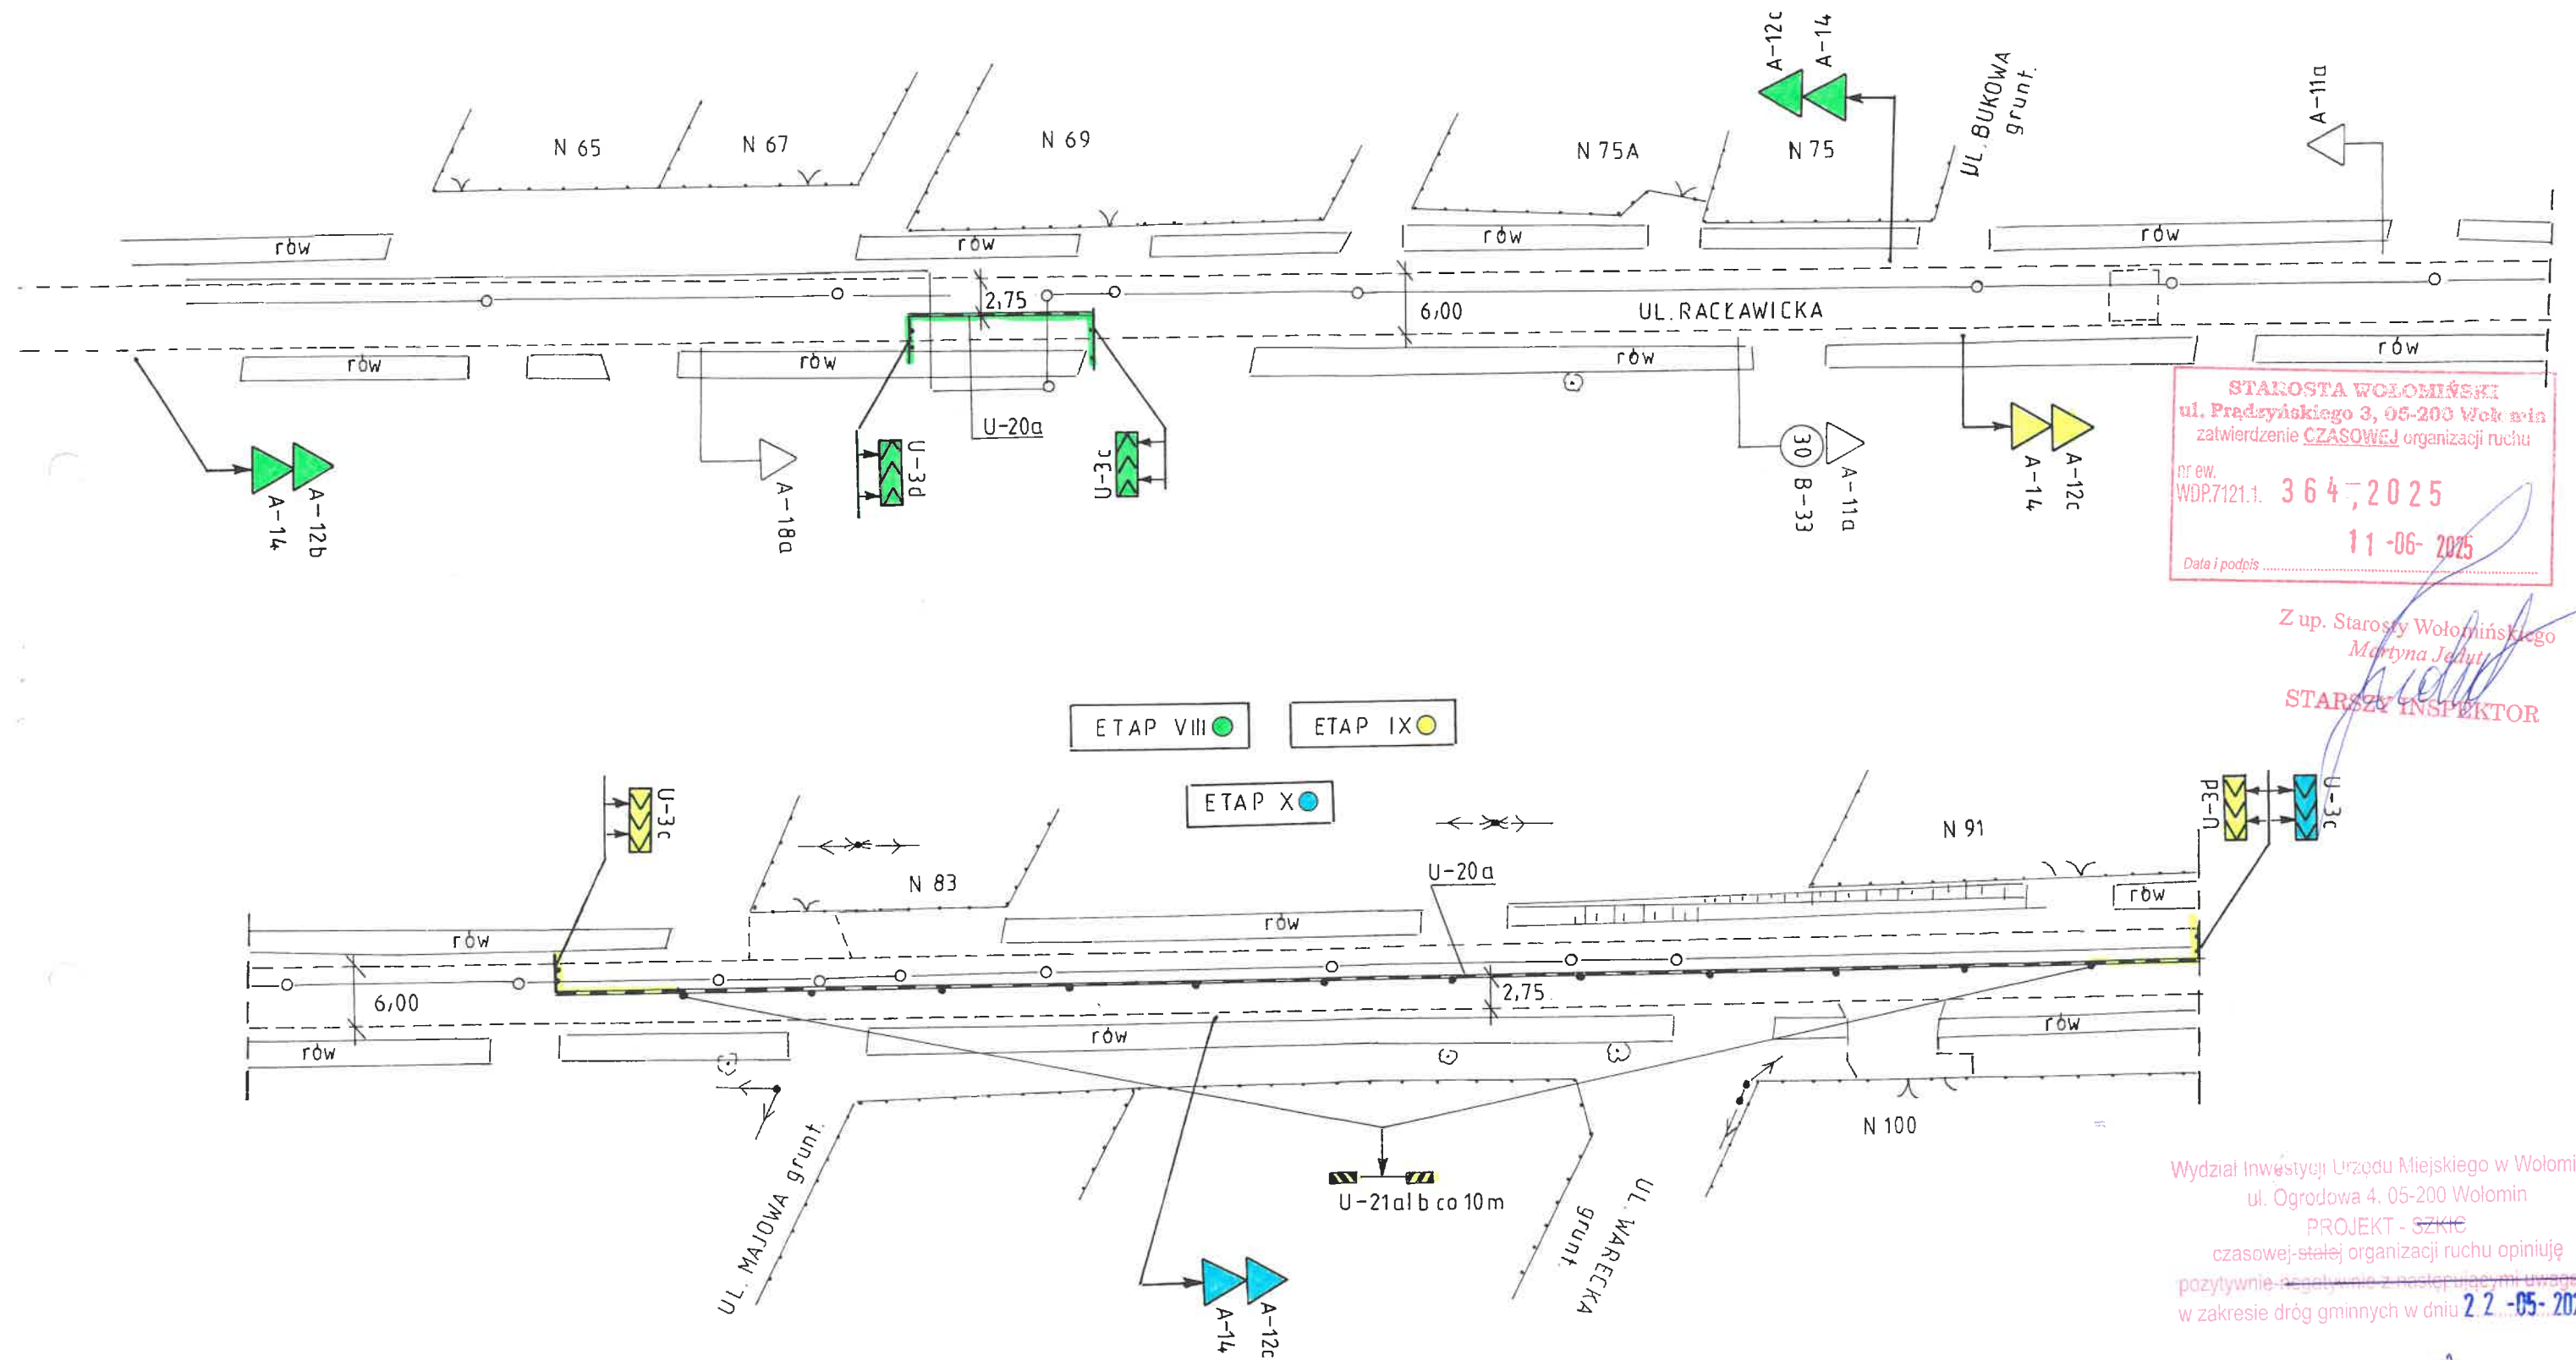

STAROSTA WOŁOMIŃSKI
ul. Prądzynskiego 3, 05-200 Wołomin
zatwierdzenie CZASOWEJ organizacji ruchu
nr ew. WDP.7121.1. 3 6 4, 2 0 2 5
11-06-2025
Data i podpis

Z up. Starosty Wołomińskiego
Martyna Jedut
STARSZY INSPEKTOR


Wydział Inwestycji Urzędu Miejskiego w Wołominie
ul. Ogrodowa 4, 05-200 Wołomin
PROJEKT - SZKIC
czasowej stałej organizacji ruchu opiniuję
pozytywnie/negatywnie z następującymi uwagami
w zakresie dróg gminnych w dniu 22-05-2025.

Marcin Młynarski


RYS. NR 8

m. MAJDAN gm. WOŁOMIN

SKALA 1:500

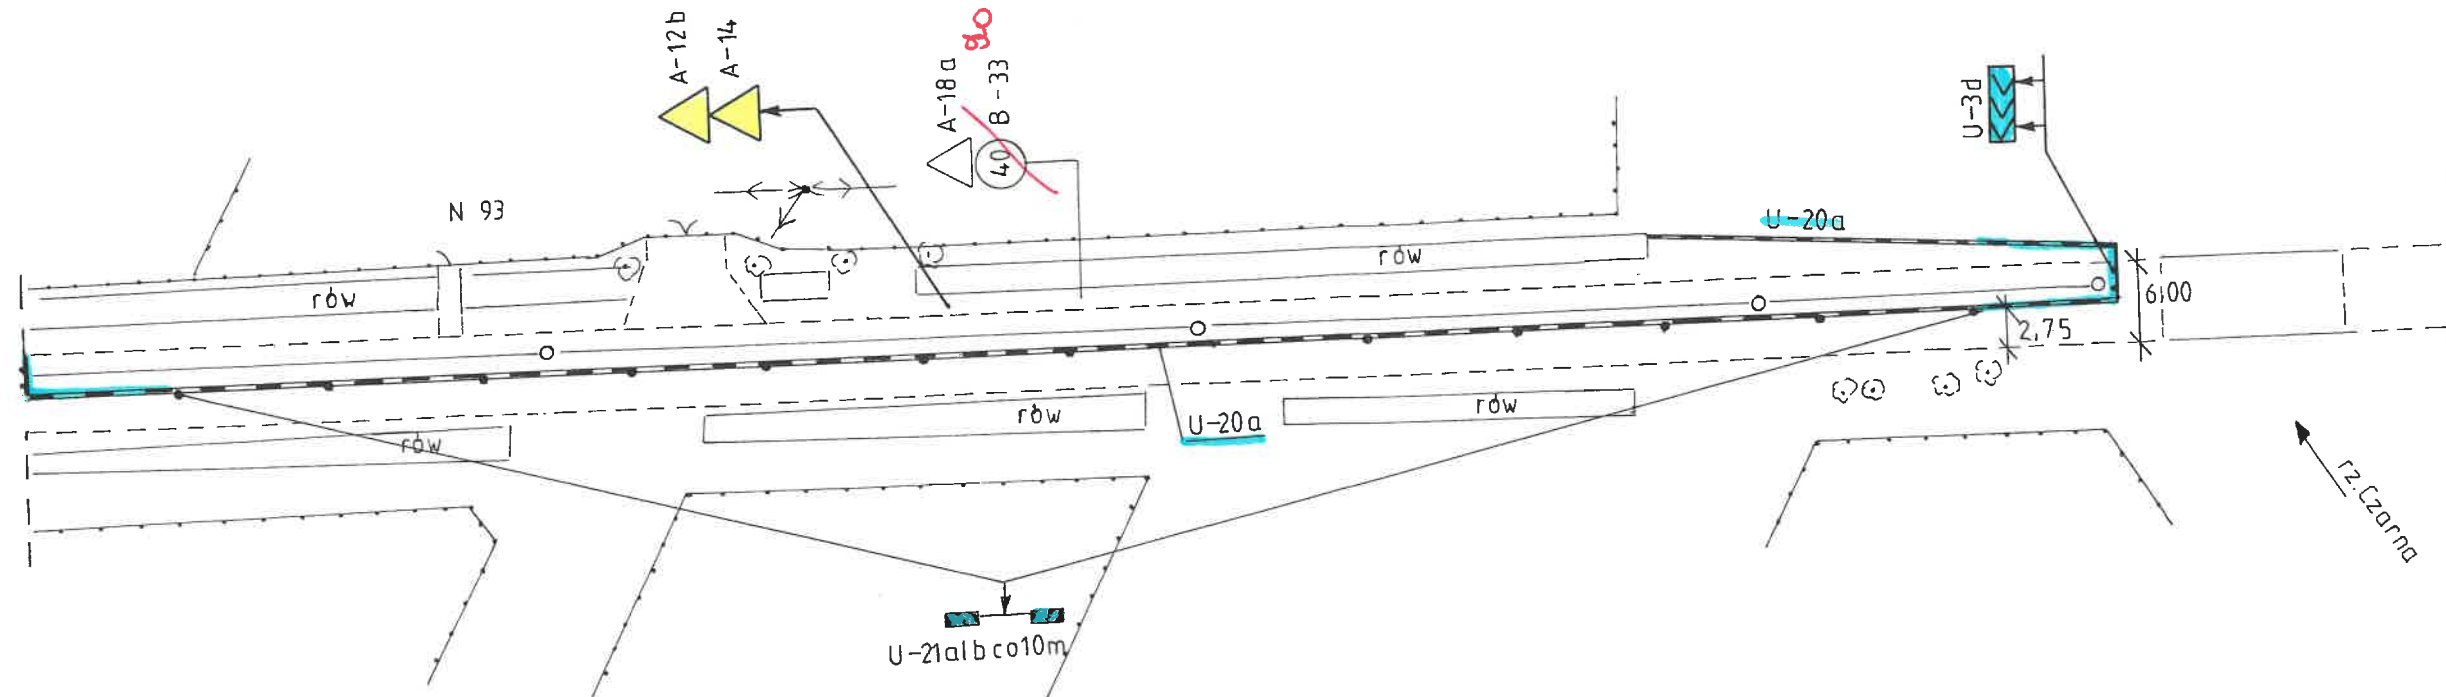

ETAP IX ● ETAP X ●

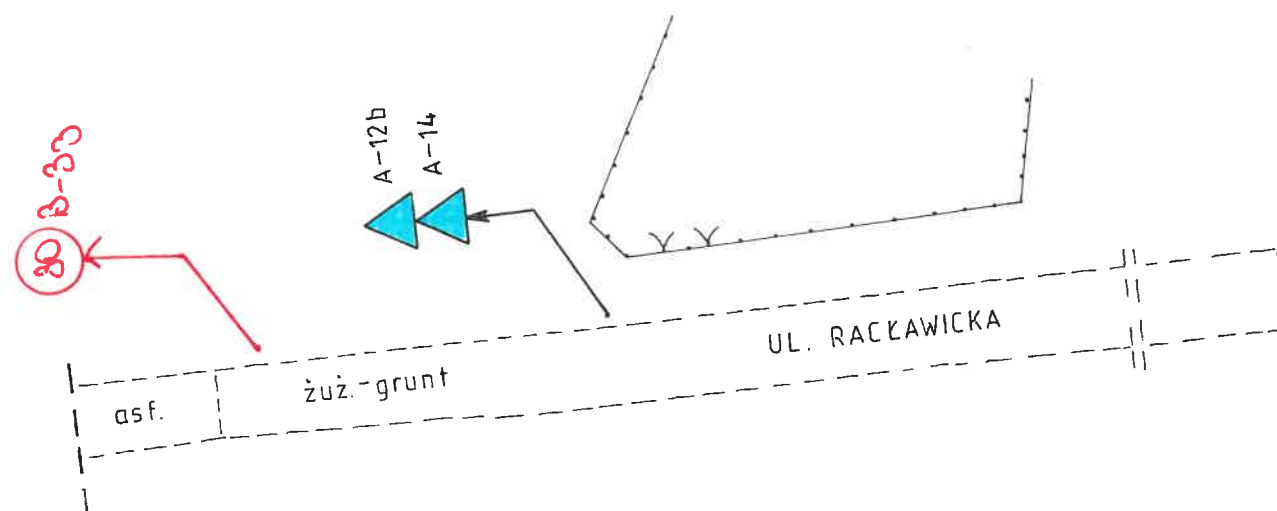

Wydział Inwestycji Urzędu Miejskiego w Wołominie
ul. Ogrodowa 4, 05-200 Wołomin
PROJEKT - SZKIC
czasowej stałej organizacji ruchu opiniuję
pozytywnie/negatywnie z następującymi uwagami
w zakresie dróg gminnych w dniu 22-05-2025

Z up. Burmistrza
Marcin Młynarski

STAROSTA WOŁOMIŃSKI
ul. Prądyńskiego 3, 05-200 Wołomin
zatwierdzenie CZASOWEJ organizacji ruchu
nr ew. WDP.7121.1. 364,2025
11-06-2025
Data i podpis

Z up. Starosty Wołomińskiego
Martyna Beut

STARSZY INSPEKTOR

RYS. NR 9